


BLOCK 3



المملكة العربية السعودية
أمانة جدة
الإدارة العامة للإشراف والتفتيش

المطور / شركة ساني العامرية

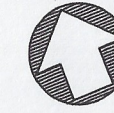

الاستشاري العام / الابنية للاستشارات الهندسية



الاستشاري / مكتب رمك للاستشارات الهندسية

مكتب رمك للاستشارات الهندسية
Office Ramak For Engineering Consultancy

تصميم - إشراف - تخطيط عمراني - إدارة مشاريع
Email: ramakcompany.com 0566157166 : الإدارة 0544714479 : مدير المشاريع

المقاول / شركة طرق الرياض للمقاولات



شركة طرق الرياض للمقاولات
RIYADH ROADS CONTRACTING CO.

المفاتيح

المحطات		الرمز	العدد
لوحة اشارة (١٠٠ امبير) جهد ٢٢٠ / ٣٨٠ فولت			١

الفيض الضوئي (وات)		الارتفاع	النوع	الرمز	العدد
٢٥٠		عمود ١٠ متر	مربع		٣٦

الكابلات

الرمز	النوع	المقاس	الطول

Asbuilt Lighting Block 03

P.N: 1

PLAN

